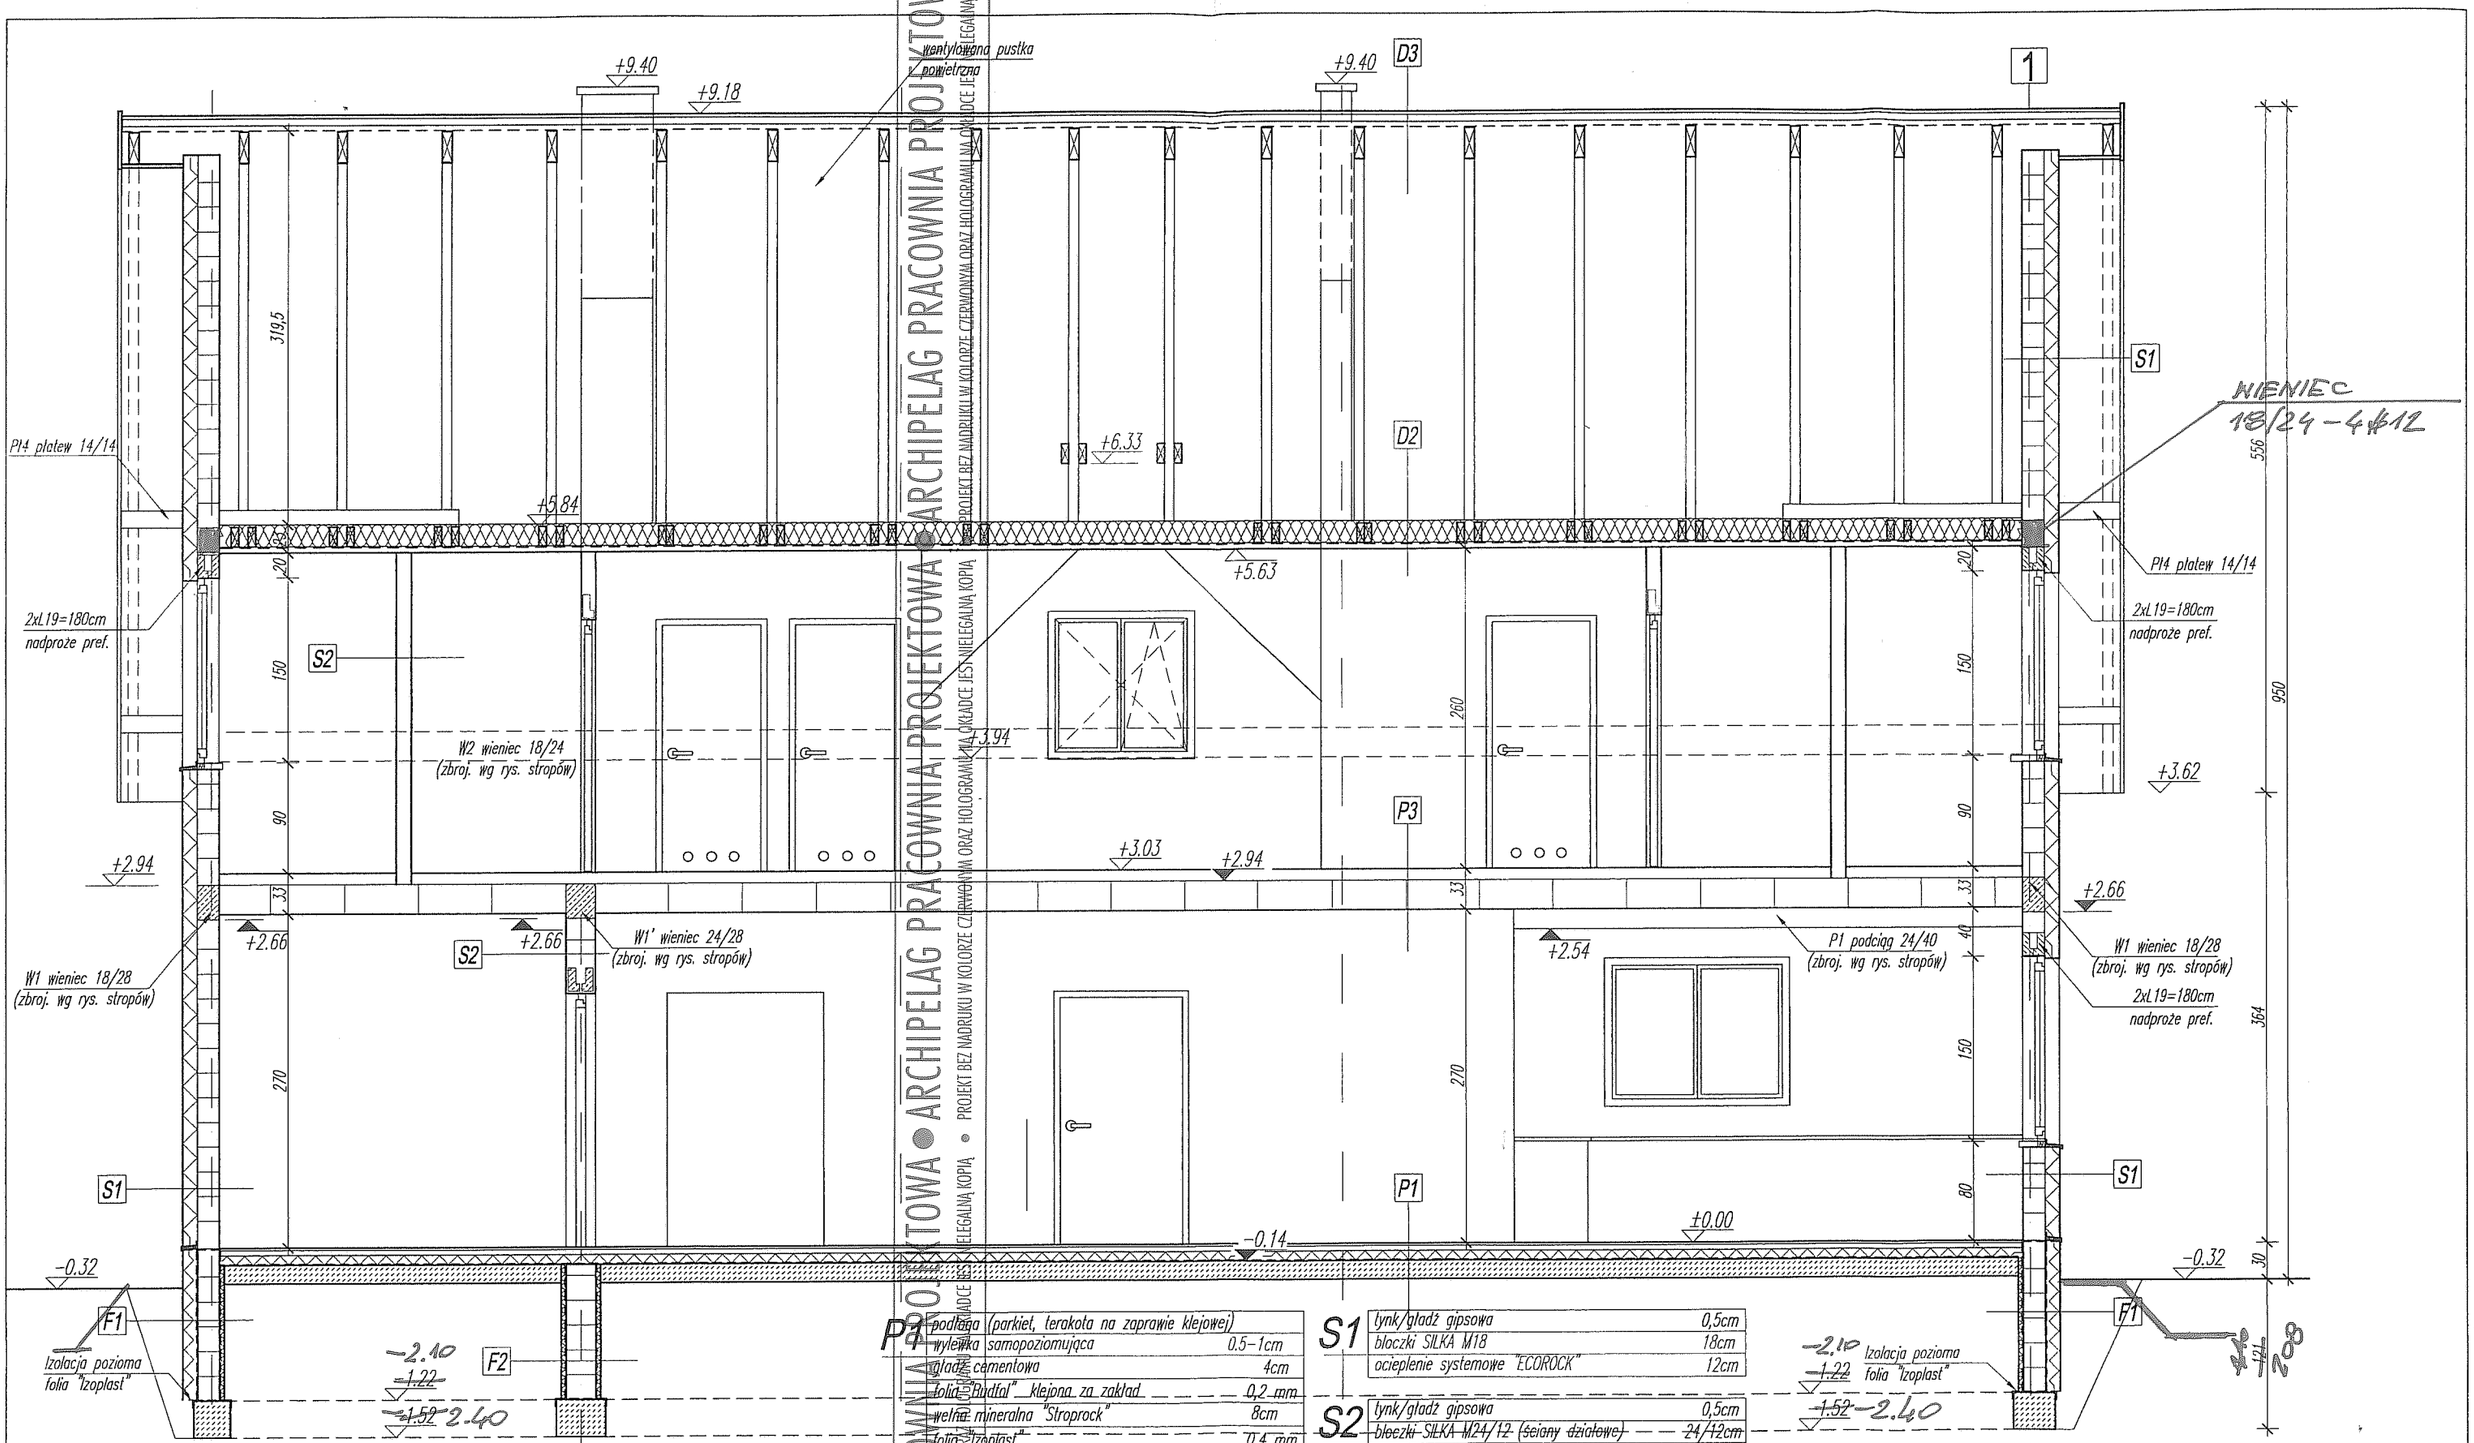

15.10.2012

F1	
tkanina filtracyjna	
styropian ekstrudowany	10cm
izolacja przeciwwilgociowa "Styrbit200" (na położu zagruntowanym emulsją "Asfalbit")	3mm
bloczki Silka M24S	18cm
izolacja przeciwwilgociowa "Styrbit200" (na położu zagruntowanym emulsją "Asfalbit")	3mm
styropian ekstrudowany	2cm

F2	
styropian ekstrudowany	2cm
izolacja przeciwwilgociowa "Styrbit200" (na położu zagruntowanym emulsją "Asfalbit")	3mm
bloczki Silka M24S	24cm
izolacja przeciwwilgociowa "Styrbit200" (na położu zagruntowanym emulsją "Asfalbit")	3mm
styropian ekstrudowany	2cm

P1	
podłoga (parkiet, terakota na zaprawie klejowej)	
wylewka samopoziomująca	0.5–1cm
gładź cementowa	4cm
folia "Budfol" klejona za zakład	0,2 mm
wełna mineralna "Stroprock"	8cm
folia "Izoplast"	0,4 mm
płyta betonowa (beton B20)	15cm
piasek zagęszczony warstwami	min ~~30~~ cm
grunt rodzimy po zdjęciu humusu	110

P3	
podłoga (parkiet, terakota na zaprawie klejowej)	
wylewka samopoziomująca	0.5–1cm
gładź cementowa	4cm
folia "Budfol" klejona za zakład	0,2mm
wełna mineralna "Stroprock"	3cm
strop Teriva	24cm
tynk cem.-wap.	1,5cm cm

S1	
tynk/gładź gipsowa	0,5cm
bloczki SILKA M18	18cm
ocieplenie systemowe "ECOROCK"	12cm

S2	
tynk/gładź gipsowa	0,5cm
~~bloczki SILKA M24/12 (ściany działowe)~~	~~24/12cm~~
tynk/gładź gipsowa	0,5cm

ARCHIPELAG PRACOWNIA PROJEKTOWA ● ARCHIPELAG PRACOWNIA PROJEKTOWA ● ARCHIPELAG PRACOWNIA PROJEKTOWA
PROJEKT BEZ NADRUKU W KOLORZE CZERWONYM ORAZ HOLOGRAMU NA OKŁADCE JEST NIELEGALNĄ KOPIĄ

GRUPA ARCHIPELAG

ARCHIPELAG PL

tytuł rysunku: PRZEKRÓJ B-B	skala: 1:50
obiekt: JEDNORODZINNY DOM WOLNOSTOJĄCY "SŁONECZNIK"	branża: ARCH.
adres budowy: Dz. 678/28 Gniewkowo ul. Dworcowa	

projektant projektu gotowego: Artur Wójciak	nr upr.: 394/94/UW	podpis:
opracowanie: Mariusz Jaworski	nr upr.:	podpis:
sprawdzający projekt gotowy: Małgorzata Sima	nr upr.: 3/01/DUW	podpis:
projektant adaptujący: Upr. budowlane: GP-KZ-7342/229/91	nr upr.:	podpis:
PRACOWNIA PROJEKTOWA ARCHIPELAG ul. Czysta 2-4, 50-013 Wrocław, tel. 071/ 798 38 00, fax 071/798 38 69 biuro@archipelag.pl www.archipelag.pl		data:
		nr rys.: A7